


Index	Datum	Name	Änderungen/Ergänzungen/Stand	Index
03				03
02	17.09.2014	Verv	Begehung und Überprüfung vor Ort durch Vervoorts 23/31	02
01	19.10.2010	Krafft	Erstellt nach Hausakte	01
00	19.10.2010	Krafft	Erstellt	00



Gebäudemanagement
Landeshauptstadt Düsseldorf

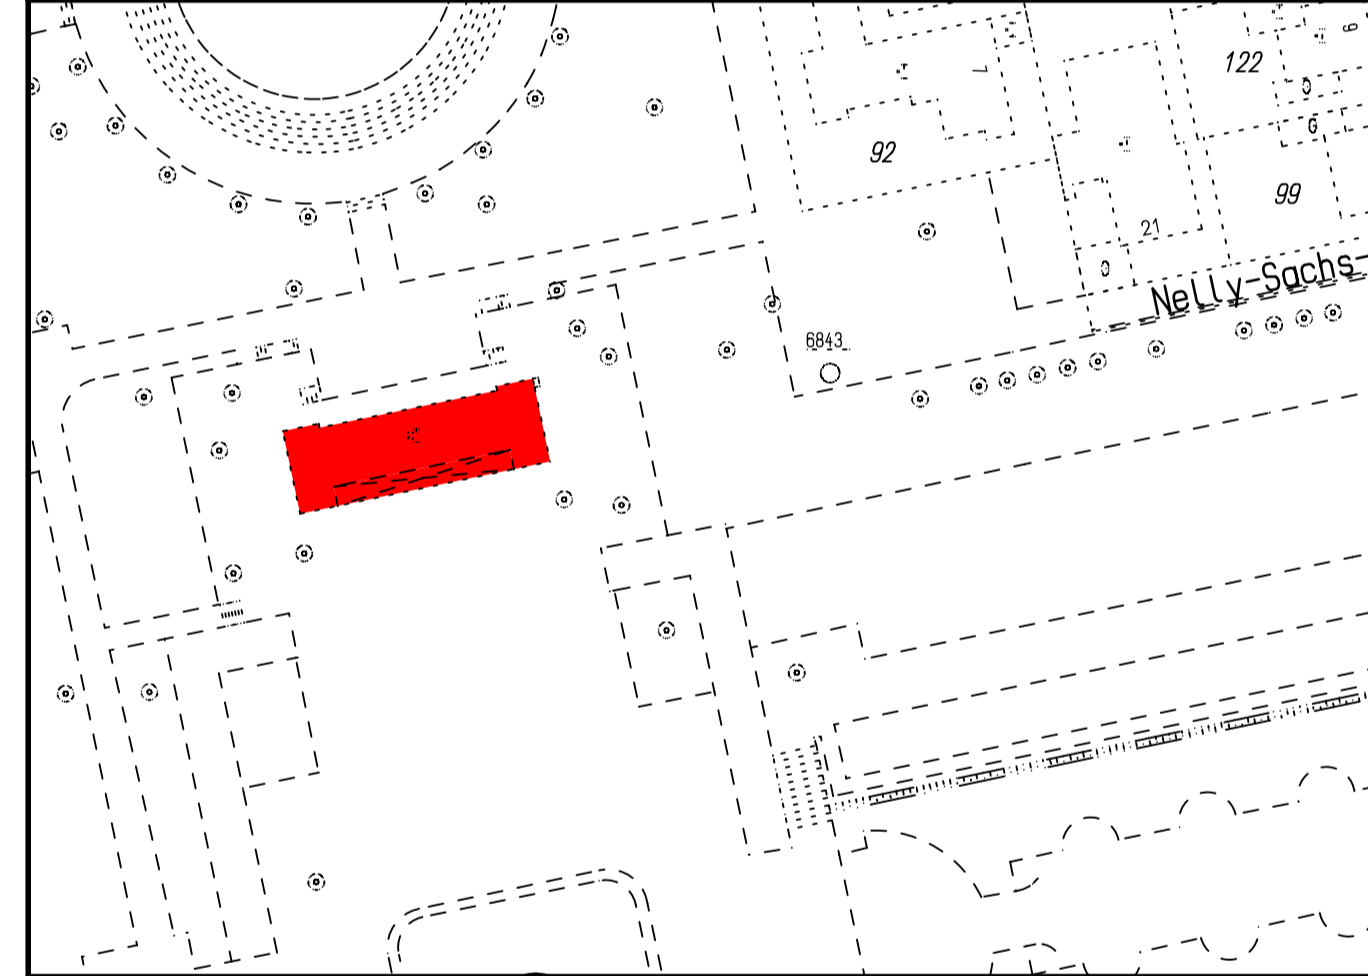

Gebäudeeigentümer:
Immobilienmanagement 23/2

Gebäudenutzer:

Gebäudeerfassung:
Immobilienmanagement 23/31

Projekt:
Bestand - Kaiserswerther Str. 390

Projektnummer:

Planart: Bestandsplan

Planerstellung: Grundriss

Planerstellung: 19.10.10 / Krafft

Planbearbeitung: 17.9.14 / Verv

Plan: 2518

Index: 01

Erdgeschoss Ballhaus (Gebäude 2)

M 1:100